


Site final assaini

LEGENDE

- BATTAGE DYNAMIQUE
- ESSAI CPT
- ESSAIS PLAQUE SERIE A
- ESSAIS PLAQUE SERIE B
- ESSAIS PLAQUE SERIE C
- ESSAIS PLAQUE SERIE C
- POINT DE NIVEAU
- NATURE
- CADASTRE
- EGOUTAGE DIVERS
- EGOUTAGE RACCORDS
- EGOUTAGE AXE
- ELECTRICITE DIVERS
- GAZ AXE
- VOIRIE DIVERS
- VOIRIE EXTERIEUR
- LIMITES
- COURBE DE NIVEAU PRINCIPALE (EQUIDISTANCE = 1 M)
- COURBE DE NIVEAU SECONDAIRE (EQUIDISTANCE = 0.2 M)
- HAUT TALUS
- BAS TALUS
- COLLECTEUR AIDE
- BERGE (Digitalisées sur base de l'orthophoto de 2017)
- CLOTURE
- DONNEES ARCADIS
- EGOUT
- FOND DE PLAN
- LIMITE DE REVETEMENT
- LIMITE FIXEE PAR LE GEOMETRE ANDRE GENOTTE
- MUR

* Issu du "13-000522-InfRA-VRD-EX-02 et 03.dwg"
 reçu de chez Ecoterres SA par mail en date du 25/04/2017

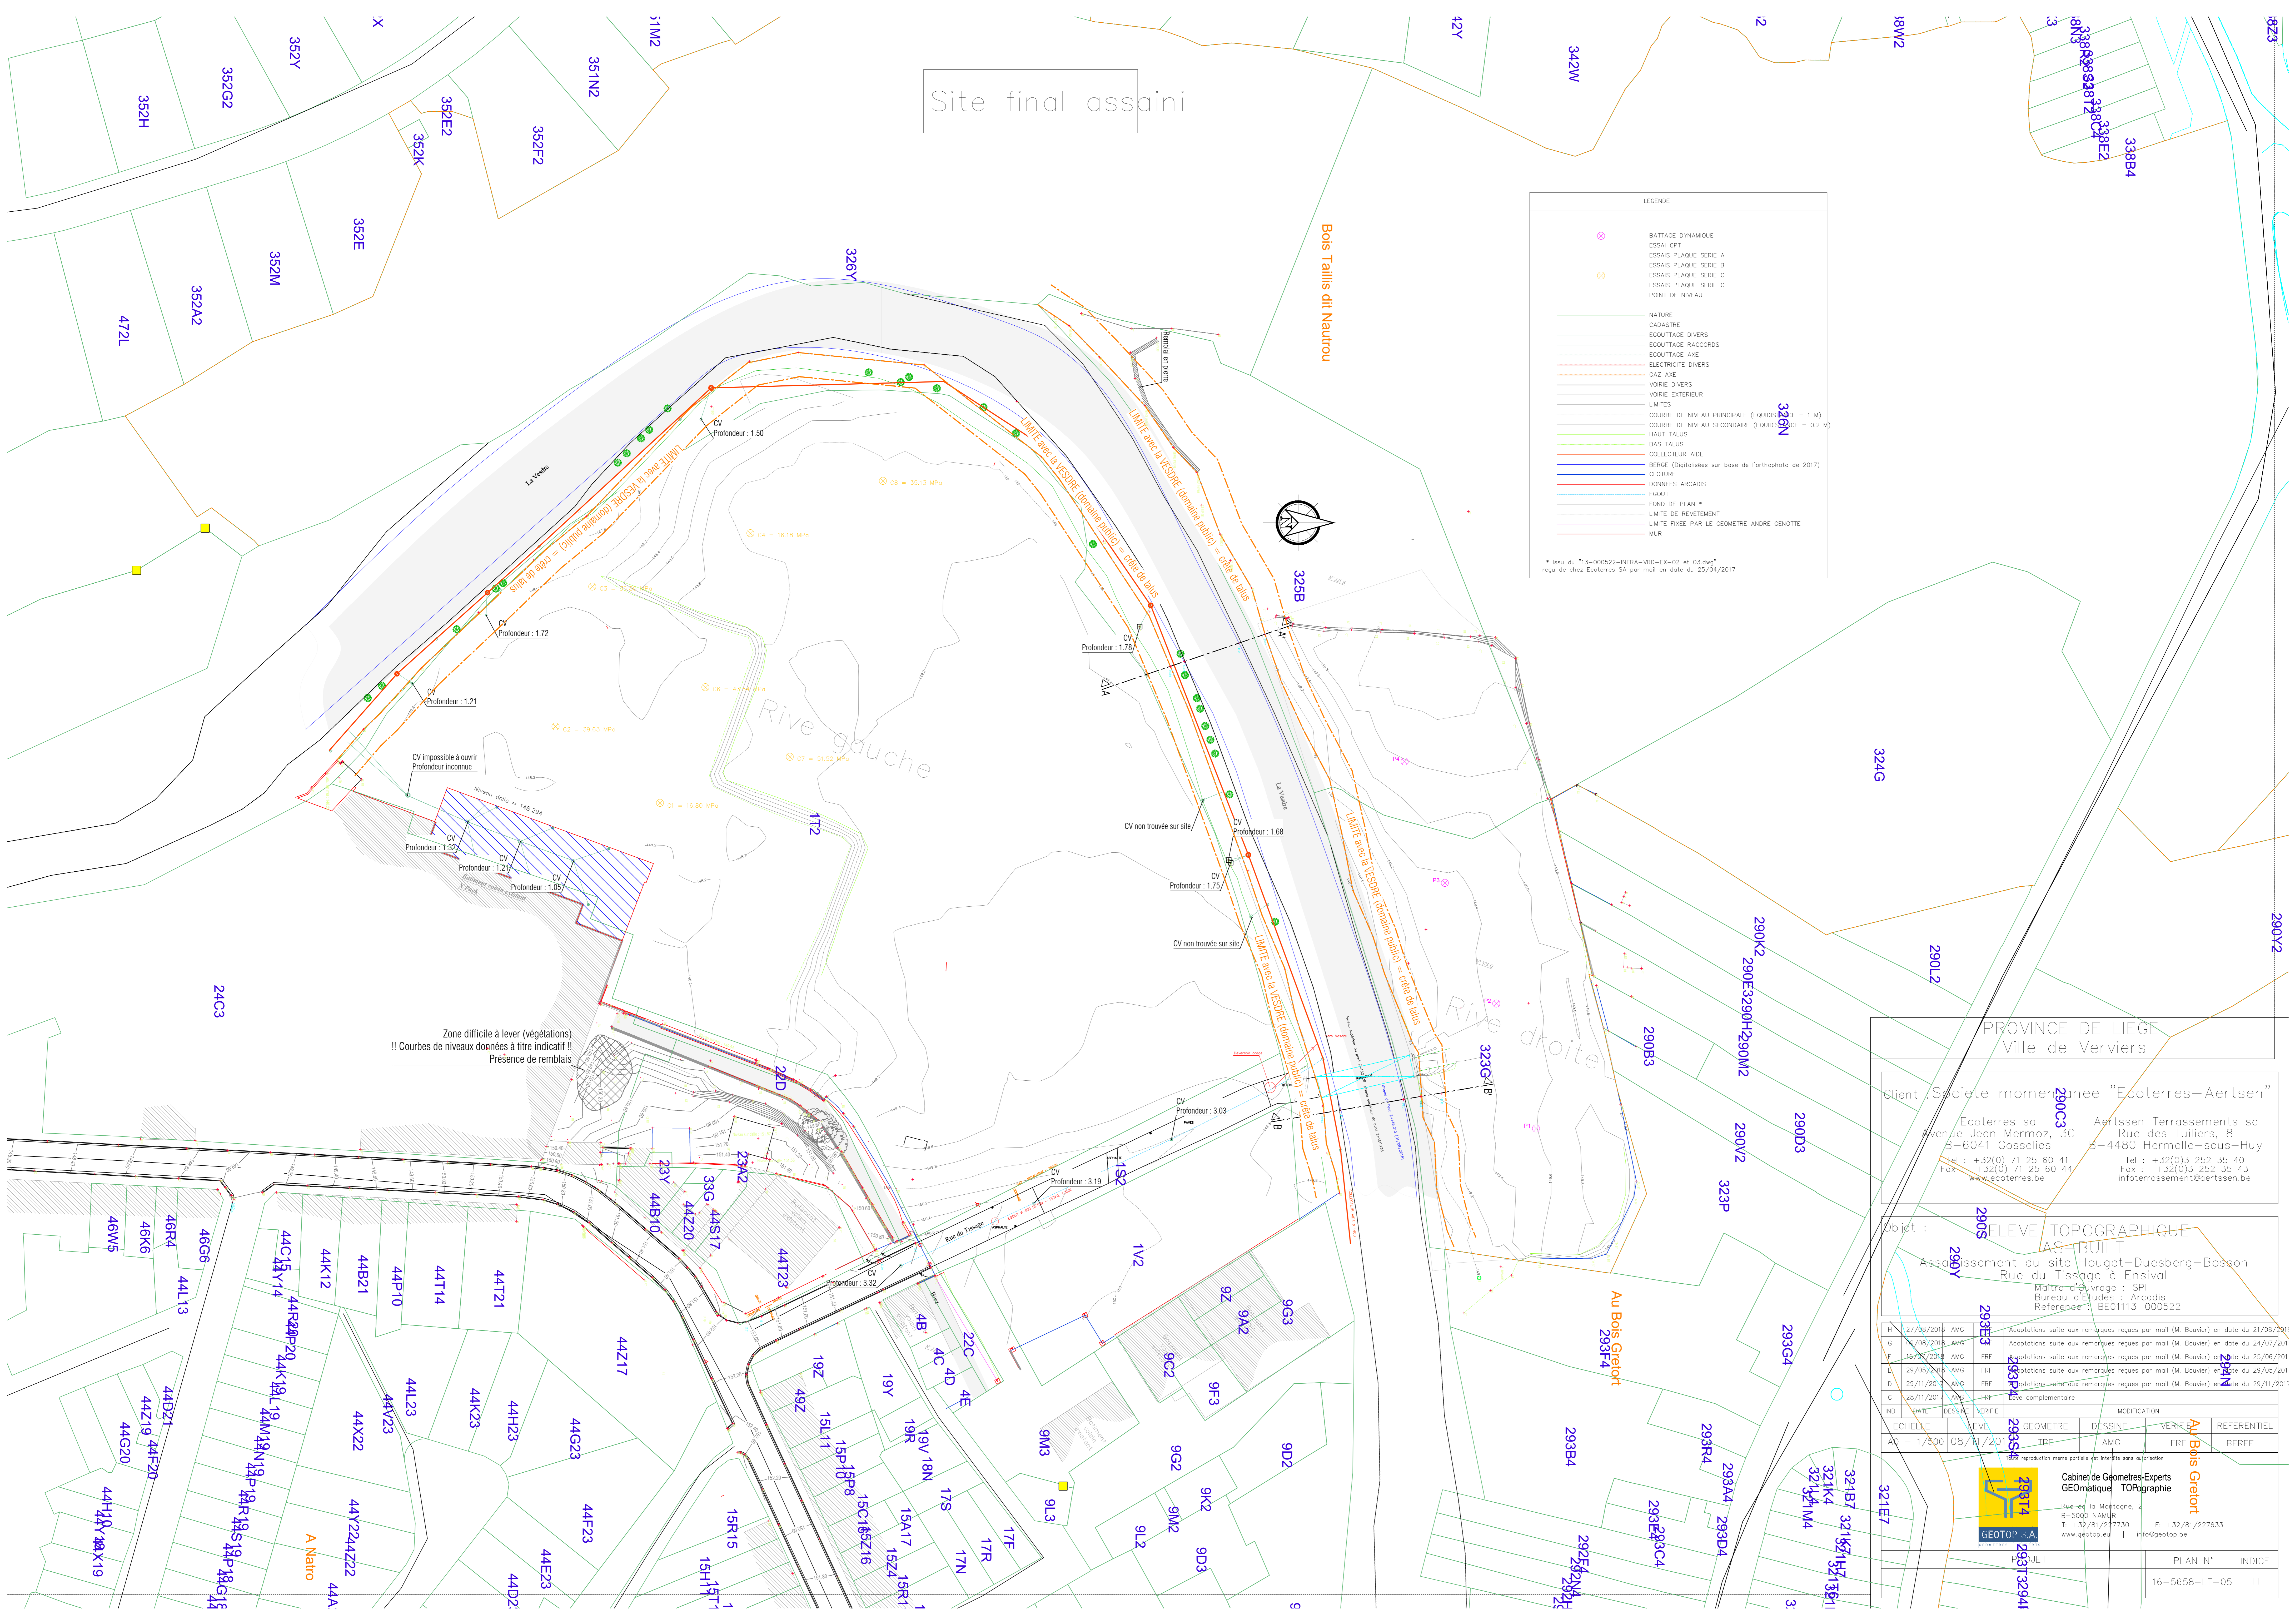

Zone difficile à lever (végétations)
 !! Courbes de niveaux données à titre indicatif !!
 Présence de remblais

PROVINCE DE LIEGE
 Ville de Verviers

Cient Société momeanée "Ecoterres-Aertsen"

Ecoterres sa Avenue Jean Mermoz, 3C B-6041 Gosselies
 Tel : +32(0) 71 25 60 41 Fax : +32(0) 71 25 60 44 www.ecoterres.be

Aertssen Terrassements sa Rue des Tuiliers, 8 B-4480 Hermalle-sous-Huy
 Tel : +32(0)3 252 35 40 Fax : +32(0)3 252 35 43 infoterrassement@aertssen.be

Objet : SELEVE TOPOGRAPHIQUE
 AS-BUILT
 Assainissement du site Houget-Duesberg-Bosson
 Rue du Tissage à Ensival
 Maître d'ouvrage : SPI
 Bureau d'études : Arcadis
 Référence : BE01113-000522

H	27/08/2018	AMG	Adaptations suite aux remarques reçues par mail (M. Bouvier) en date du 21/08/2018	MODIFICATION	
G	09/08/2018	AMG	Adaptations suite aux remarques reçues par mail (M. Bouvier) en date du 24/07/2018	VERIF	
F	16/07/2018	AMG	Adaptations suite aux remarques reçues par mail (M. Bouvier) en date du 25/06/2018	VERIF	
A	29/05/2018	AMG	Adaptations suite aux remarques reçues par mail (M. Bouvier) en date du 29/05/2018	VERIF	
D	29/11/2017	AMG	Adaptations suite aux remarques reçues par mail (M. Bouvier) en date du 29/11/2017	VERIF	
C	28/11/2017	AMG	Relevé complémentaire	VERIF	
IND	CARTE	DESSIN	VERIFIE	MODIFICATION	REFERENTIEL
ECHELLE	1/500	08/11/2018	AMG	VERIF	BEREF
* Toute reproduction même partielle est interdite sans autorisation					
			Au Bois Grotfort Rue de la Montagne, 2 B-5000 NAMUR T: +32/81/227730 F: +32/81/227633 www.geotop.eu info@geotop.be		
OBJET				PLAN N°	INDICE
Assainissement du site Houget-Duesberg-Bosson				16-5658-LT-05	H